



Исполнительная схема №2
Обшивка потолка ГКЛ в 1 слой по каркасу в осях Ж-Д/10-13 на отм.:+0.150 в Корпусе 1А

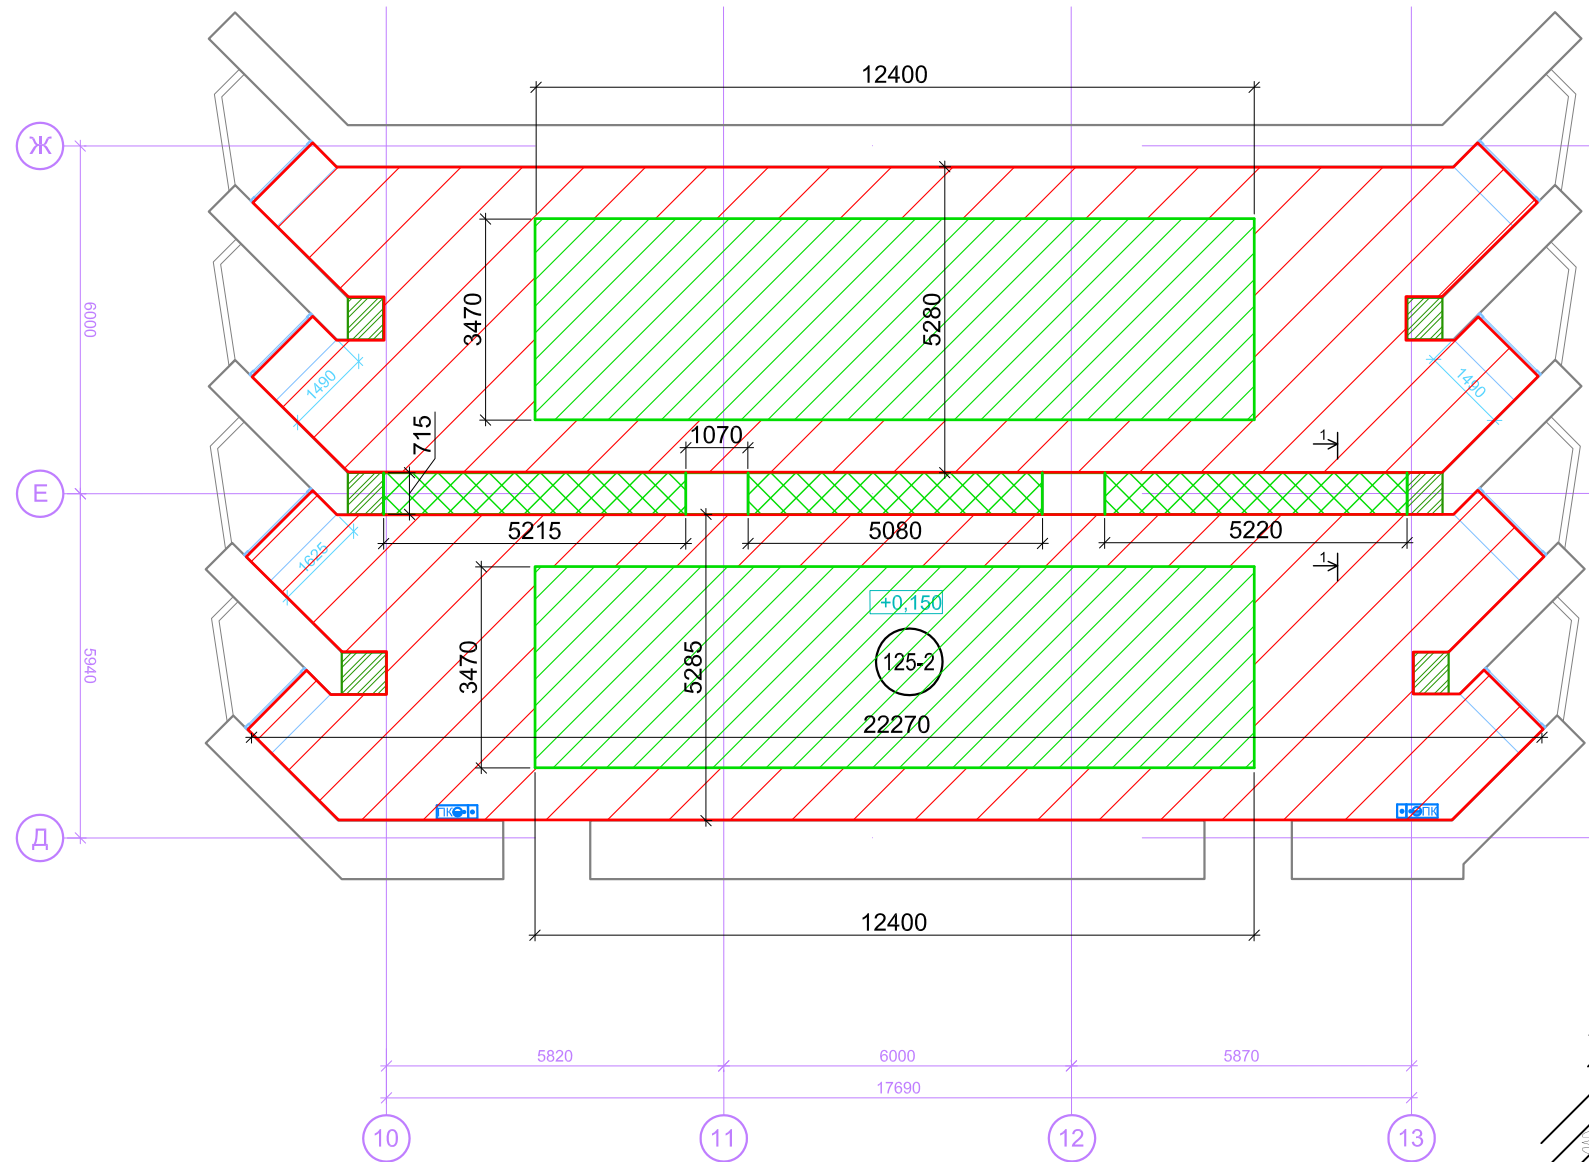


Разрез: 1-1

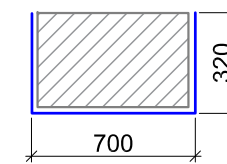

- обшивка потолка ГКЛ одним слоем по металлическому каркасу на отм. +2.680
- обшивка потолка ГКЛ одним слоем по металлическому каркасу на отм. +2.740

Схема монтажа

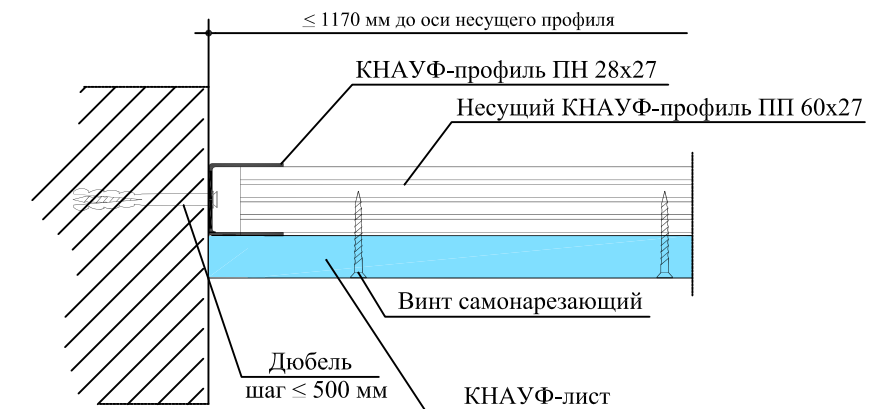

Ведомость объемов работ

№	Наименование	Ед. изм.	Кол.
1	2	3	4
1	Облицовка потолка по системе "КНАУФ" по одинарному металлическому каркасу из потолочного профиля гипсокартонными листами: одним слоем в пом. 125-2	100 м2 потолка	2,403

						ПИР/МЦ-38/3-2014-1а-АР-1			
						"Реконструкция зданий комплекса 38 в/г под размещение Международного центра Министерства обороны Российской Федерации" по адресу: г. Москва, ул. Ленинградский пр-т, д.41			
Изм.	Кол.уч.	Лист	Недок.	Подп.	Дата	Архитектурные решения. Корпус №1А. Административное здание.	Стадия	Лист	Листов
Нач.уч. КГ	Самойлов						ИД	1	2
РП ССТ	Алумов								
Нач.уч. СП	Якушин								
						Исполнительная схема №1 Обшивка потолка ГКЛ в 1 слой по каркасу в осях Ж-Д/10-13 на отм.:+0.150 в Корпусе 1А			
						ООО "КонсенсусГрупп"			

Согласовано

Взам. инв. №

Подпись и дата

Инв. № подл.