



1-1

ИСПОЛНИТЕЛЬНАЯ СХЕМА

Е-Ж/7-9 ответ.

ЗАО фирма МВБЗ

ГЕОТЕЗИСТ МВХМЕТ АЛ 25.09.97.

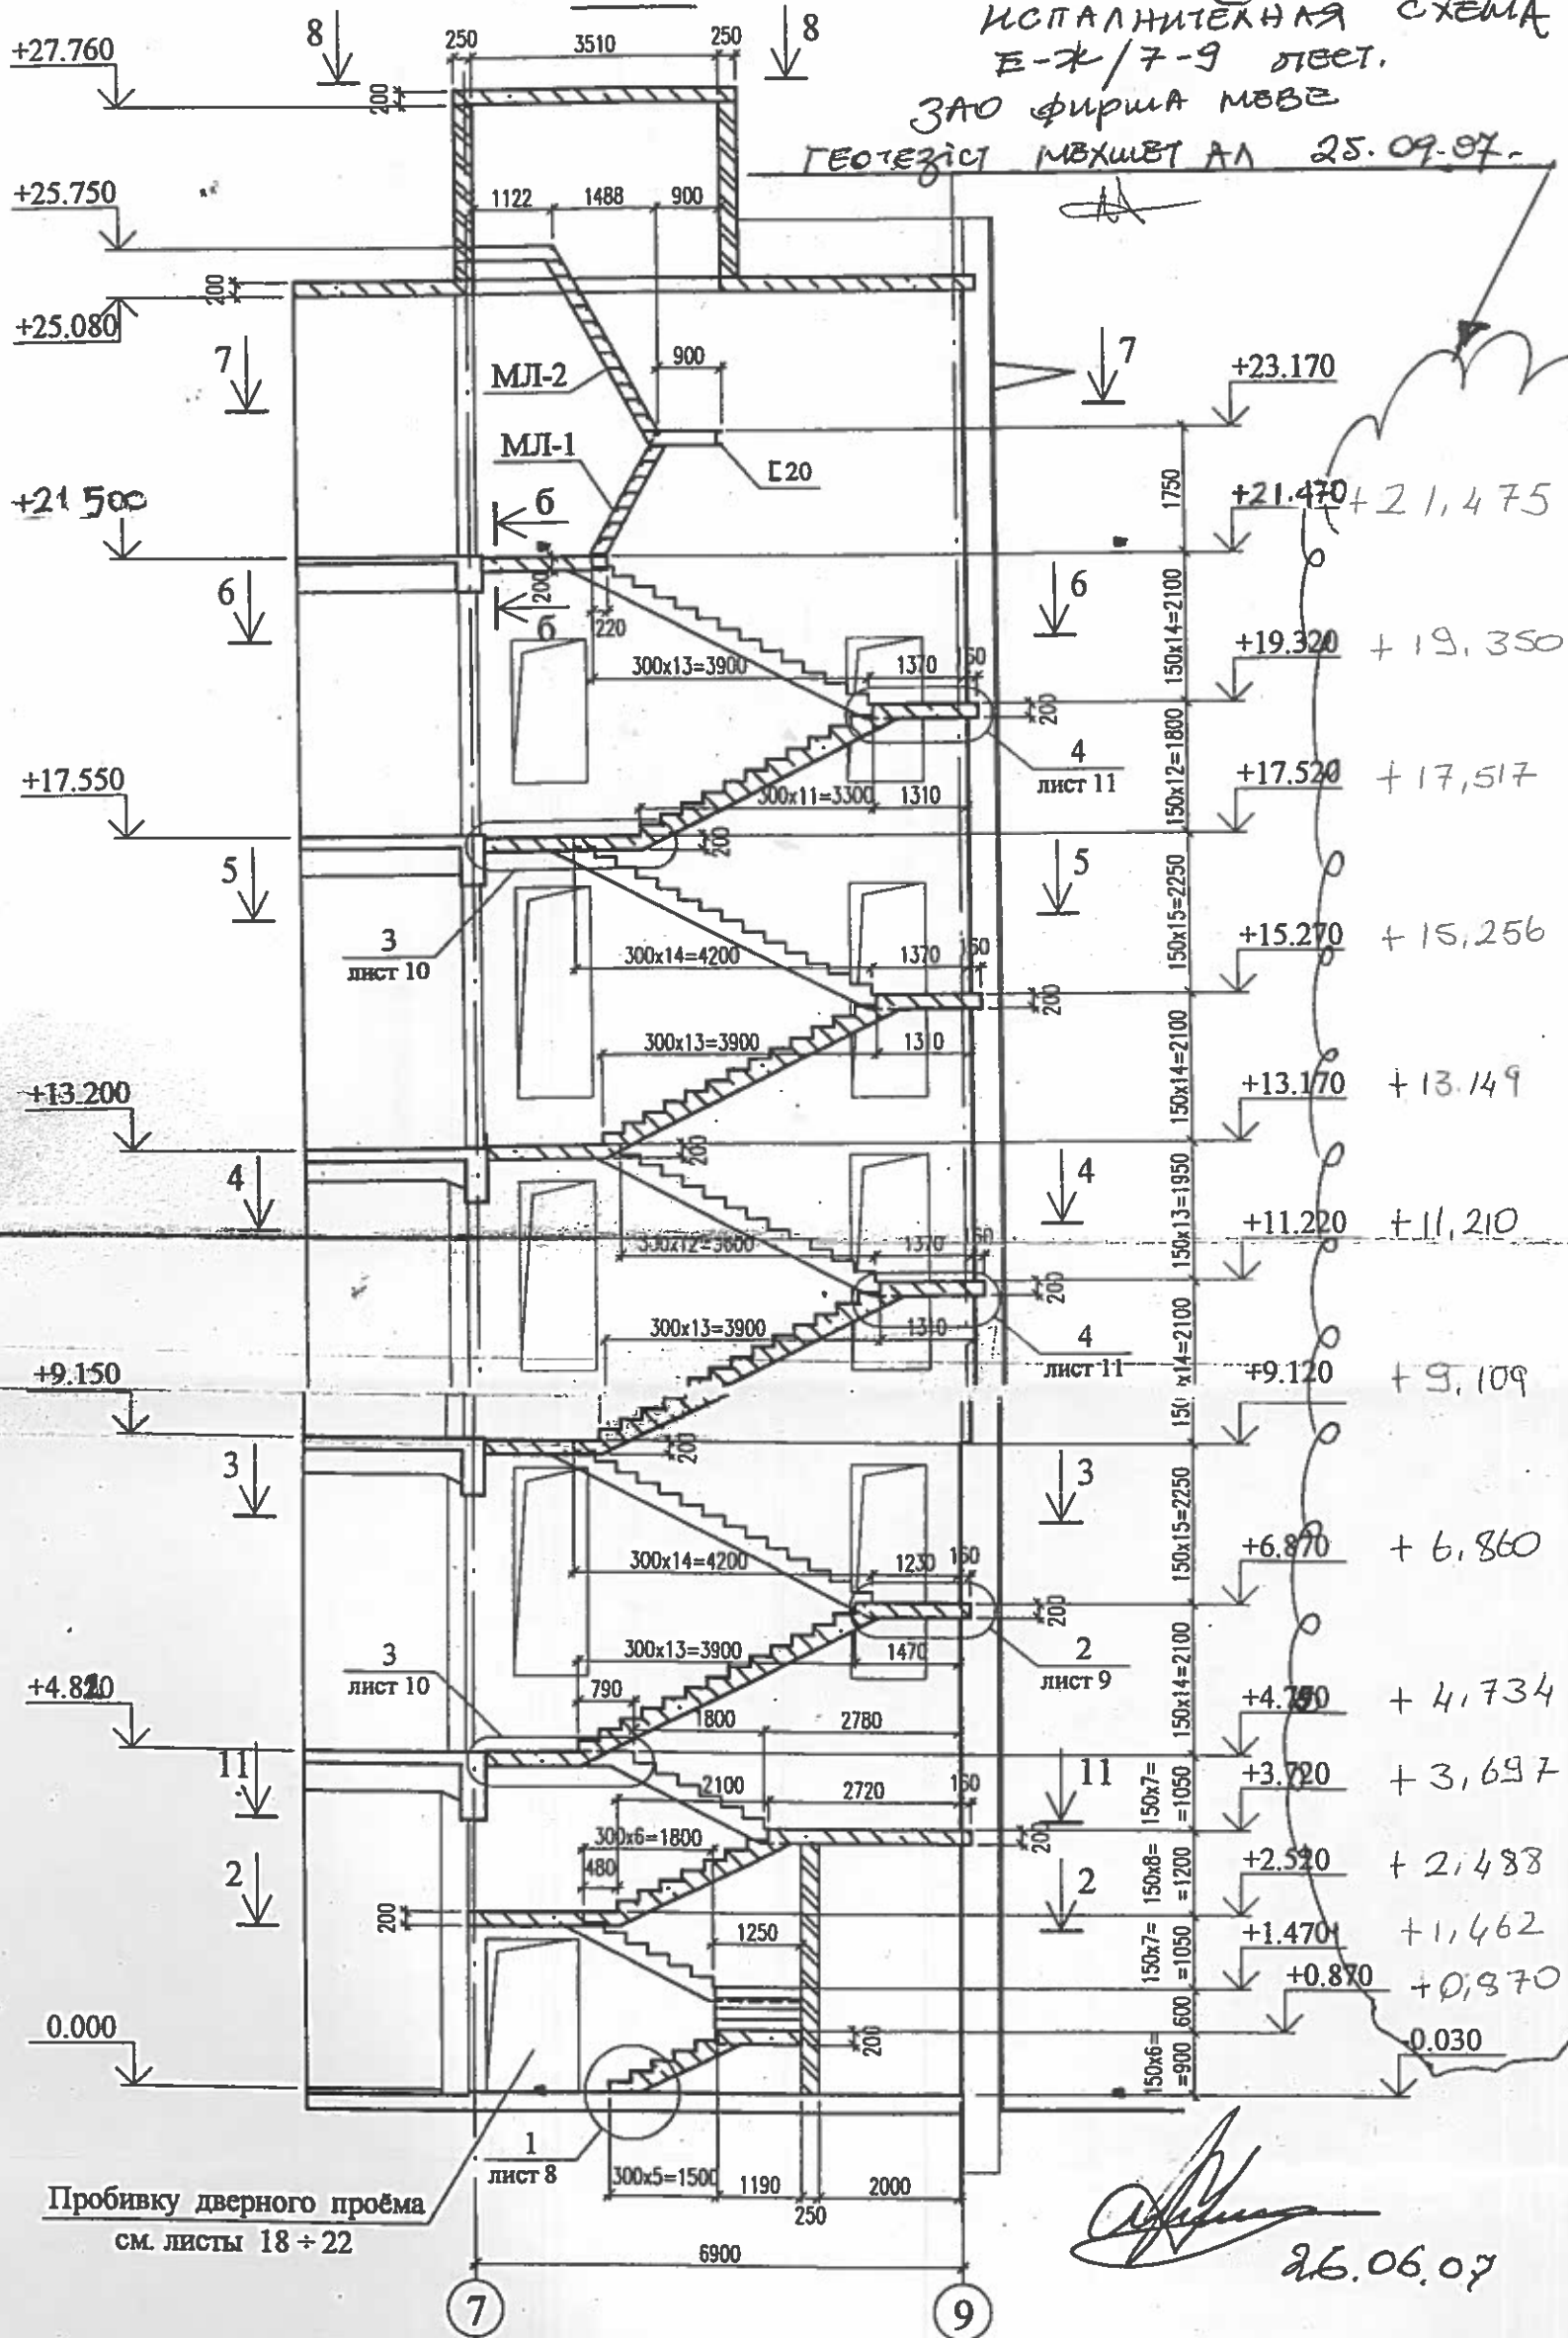

Пробивку дверного проёма
см. листы 18 ÷ 22

Данный лист рассматривать совместно с листами 5 ÷ 17

04-2006-КЖЗ

г.Москва, ул. Краснопролетарская, д.2/4, стр.13

Заказчик: ЗАО "Тизприбор"

Капитальный ремонт
административного здания ;

Стадия	Лист	Листов
--------	------	--------

P

4

Листов

Конструкция лестницы
в блоках "Е ÷ Ж"/"7 ÷ 9".
Разрез 1 - 1.

ООО "ДЕДАЛ"

2007г.

Page 2

						04-2006-КЖЗ			
						г.Москва, ул. Краснопролетарская, д.2/4, стр.13			
						Заказчик: ЗАО "Тизприбор"			
Изм.	Кол.	Лист	№ изм.	Подпись	Дата	Капитальный ремонт административного здания :	Стадия	Лист	Листов
Разработал				Митин			Р	4	
Проверил				Пешков					
Гл. констр.				Сергеев					
Инж. контр.				Пешков		Конструкция лестницы в осях "Е ÷ Ж"/"7 ÷ 9". Разрез 1 - 1.	ООО "ДЕДАЛ"		
					2007г.				