


1/12-0В		Жилой комплекс "Солнечный"		ООО "Уралстройинтех"	
		в Октябрьском районе г. Ижевска			
		I-я очередь строительства		лист	
		Многоэтажный жилой дом №1		лист	
		И			
		План цокольного этажа			
		Исполнительный чертеж			
		Дата			
		Подпись			
		№ Док.			
		Трубин Д.			
		Гусев Ю.			

Иск.	Колуч.	Лист	№ Док.	Подпись	Дата
Разработал					
Проверил					

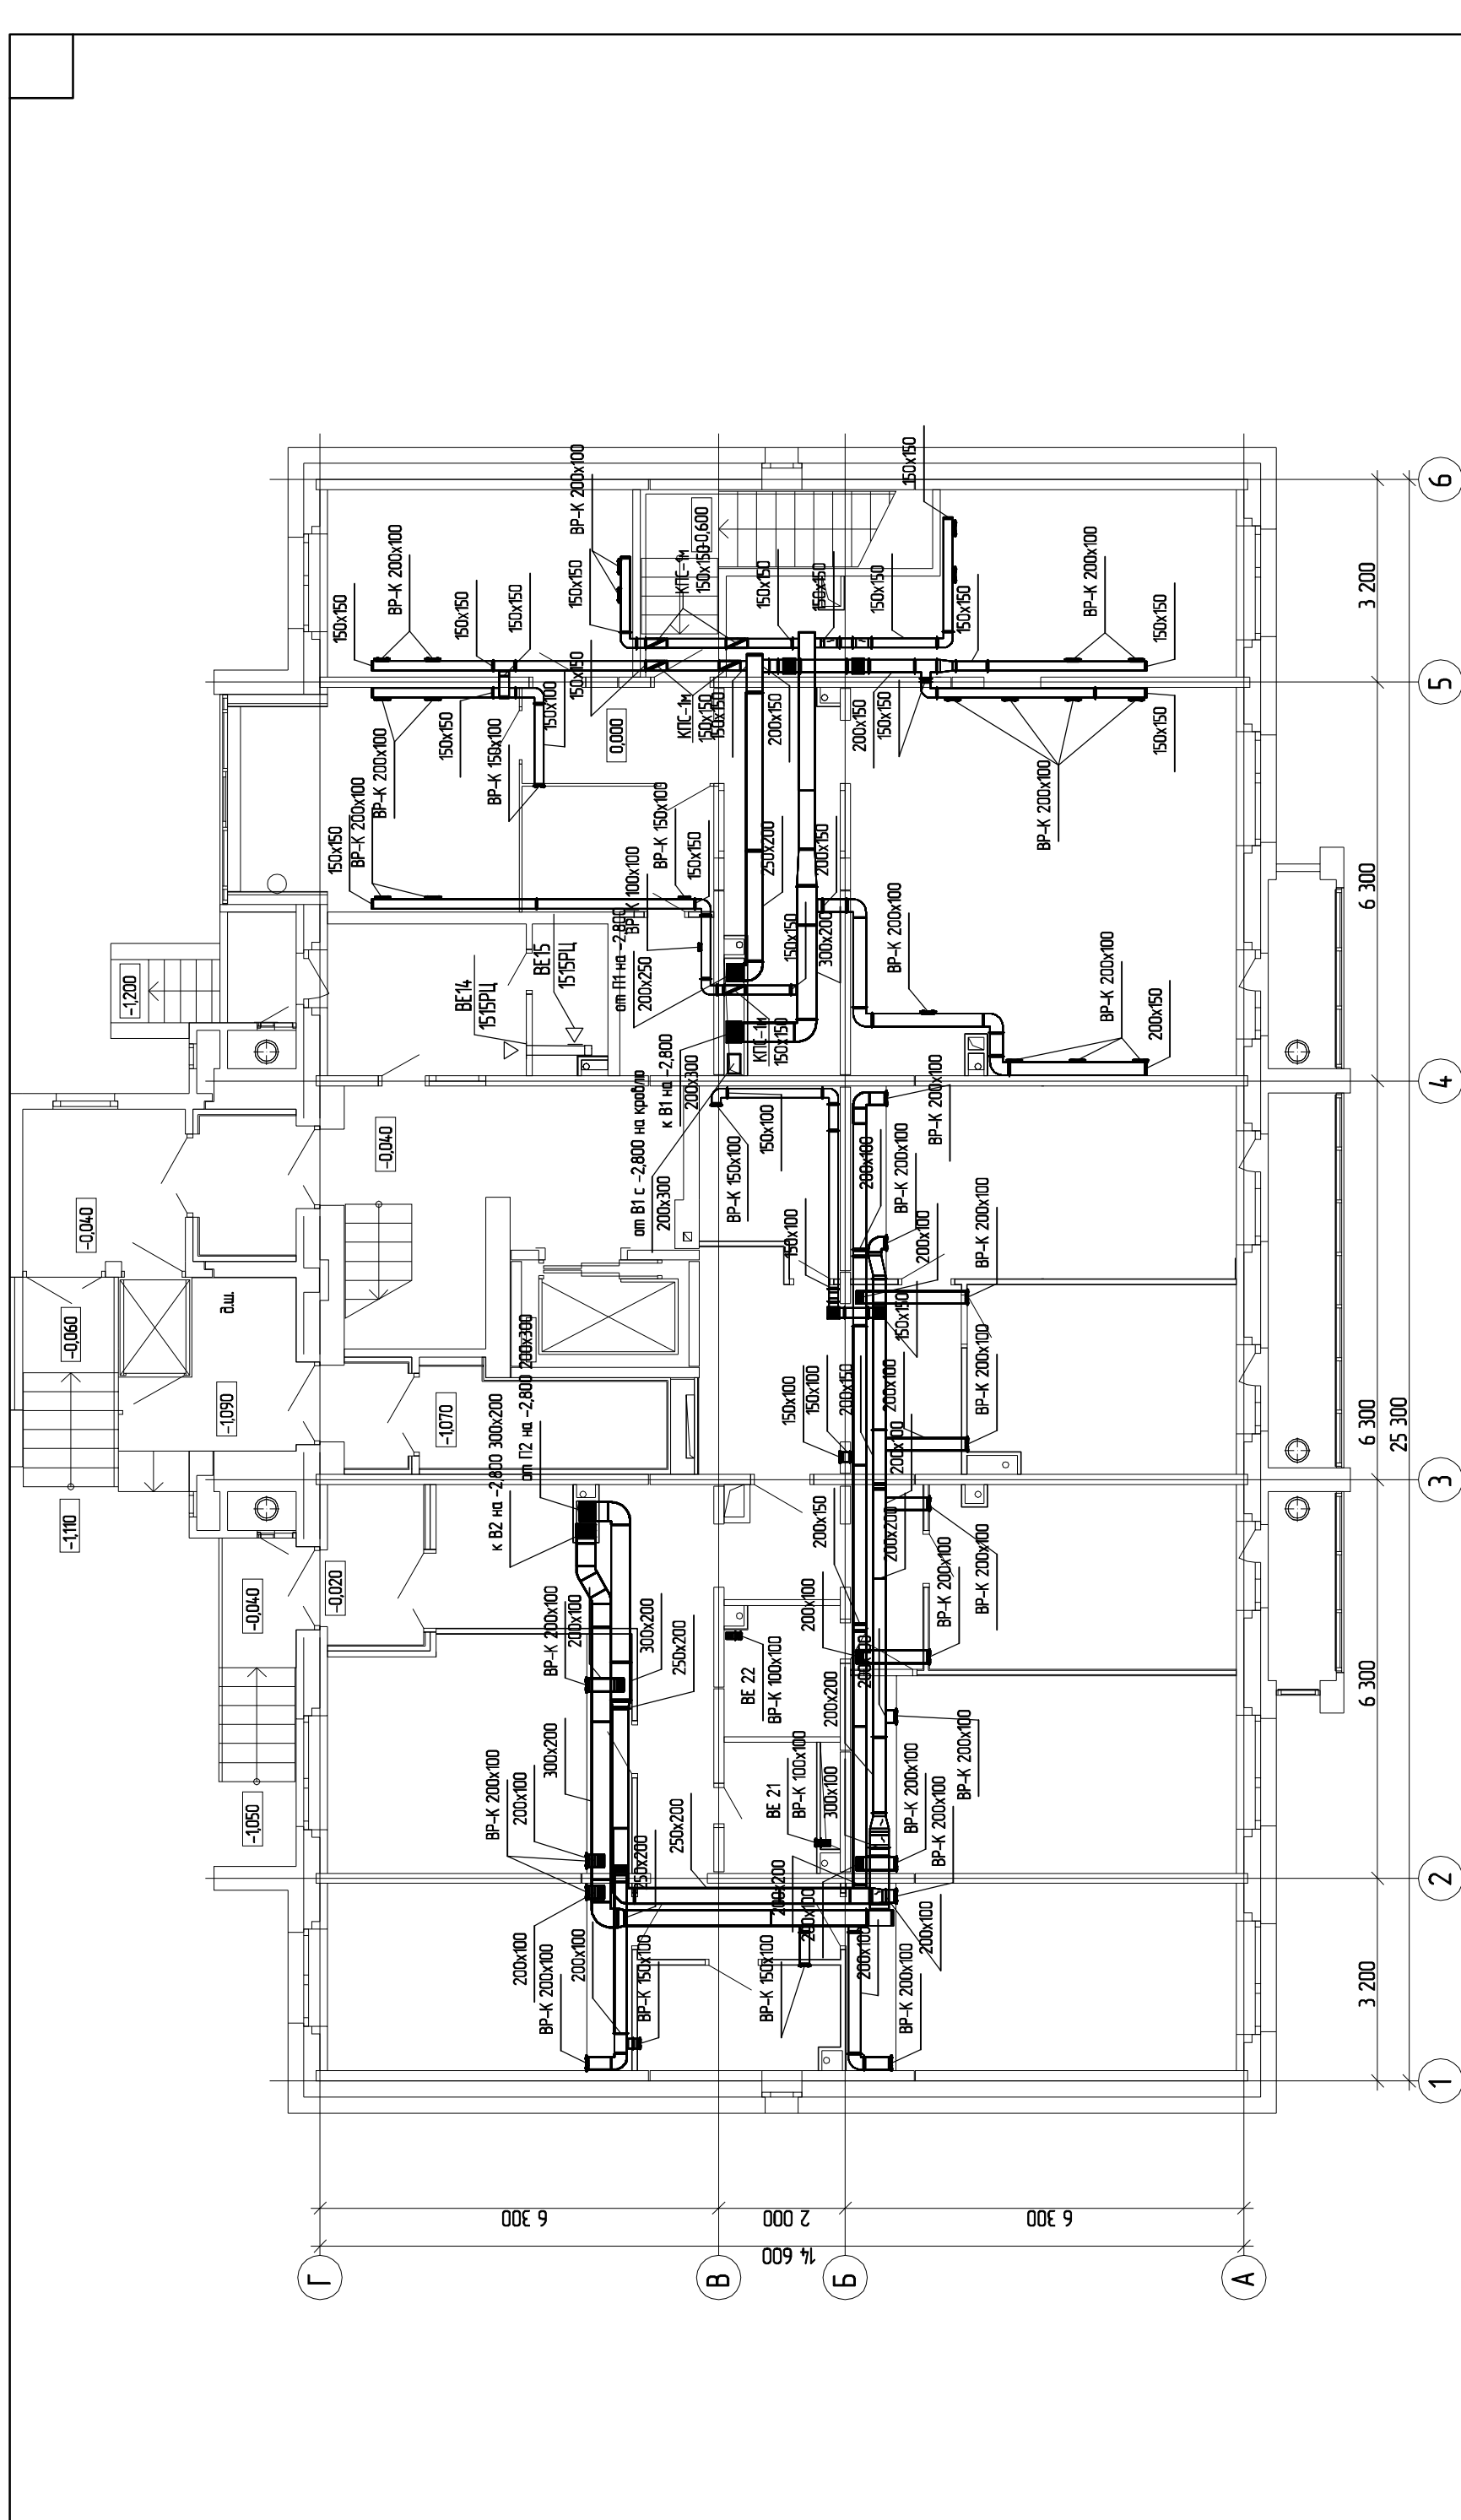

1/12-0В		Жилой комплекс "Солнечный"		ООО "Уралстройинвест"	
		в Октябрьском районе г. Ижевска			
		1-я очередь строительства		лист	
		Многоэтажный жилой дом №1		И	
		Исполнительный чертеж		лист	
		План 1-20 этажа		лист	
		Дата		лист	
		Подпись		лист	
		№ Док.		лист	
		Трудицин Д.		лист	
		Гусев Ю.		лист	

Иж.	Колуч.	Лист	№ Док.	Подпись	Дата
Разработал	Проверил				