

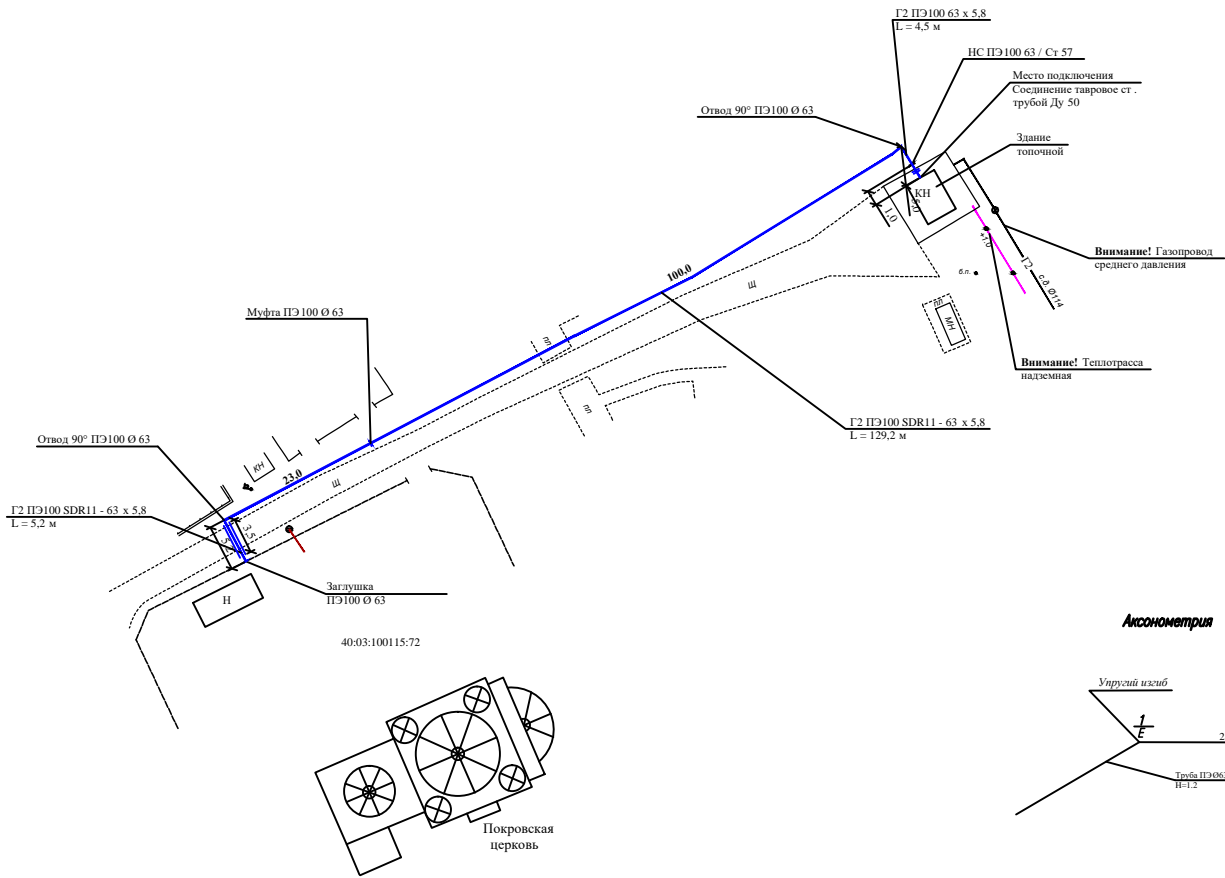


План газопровода М 1:500

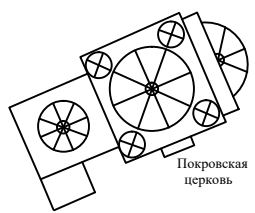

Аксонометрия

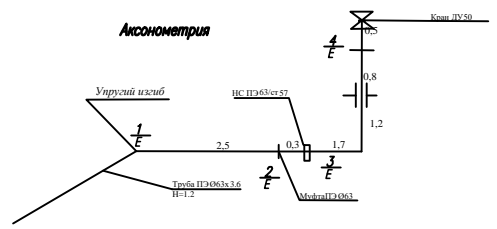

40:03:100115:72

№ п/п	Ф.И.О. сварщика	№	Характеристика сварных стыков			ОАО "Малоярославцеинваз"		
			поворотные	неповоротные	осево	Исполнительная схема газопровода среднего давления по адресу: г. Барыск, ул. Коммунистическая, д.63Б	Должность	Ф.И.О.
1	Евстигеев А.В.	63	ПЭ	4		Мастер	Лаврова И.А.	
		57	РП	2		Техник	Барыш Д.П.	
						Технолог	Мороз С.А.	

СТ в/уч Ø 57x3,5 L=1,9 м.
СТ окр Ø 57x3,5 L=1,3 м, ПЭ Ø 63x5,8 L=129,2 м.