
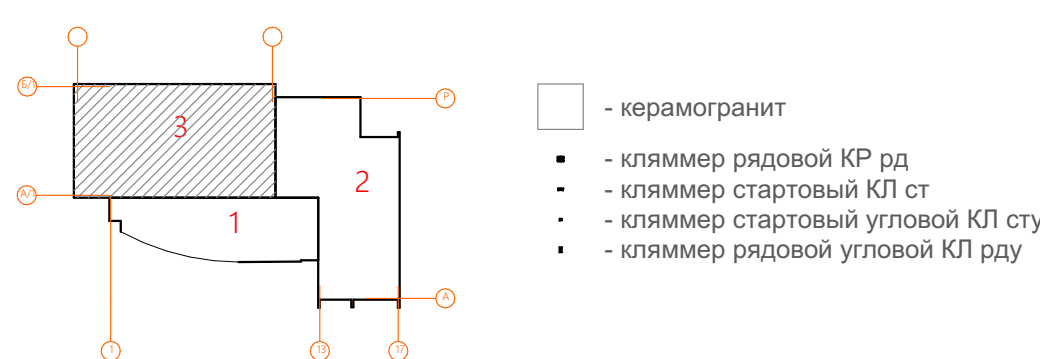


**Исполнительная схема облицовки керамогранитом фасадов в осях
1/1-1/12, А/1-И/1, 1/12-1/1, И/1-А/1.**

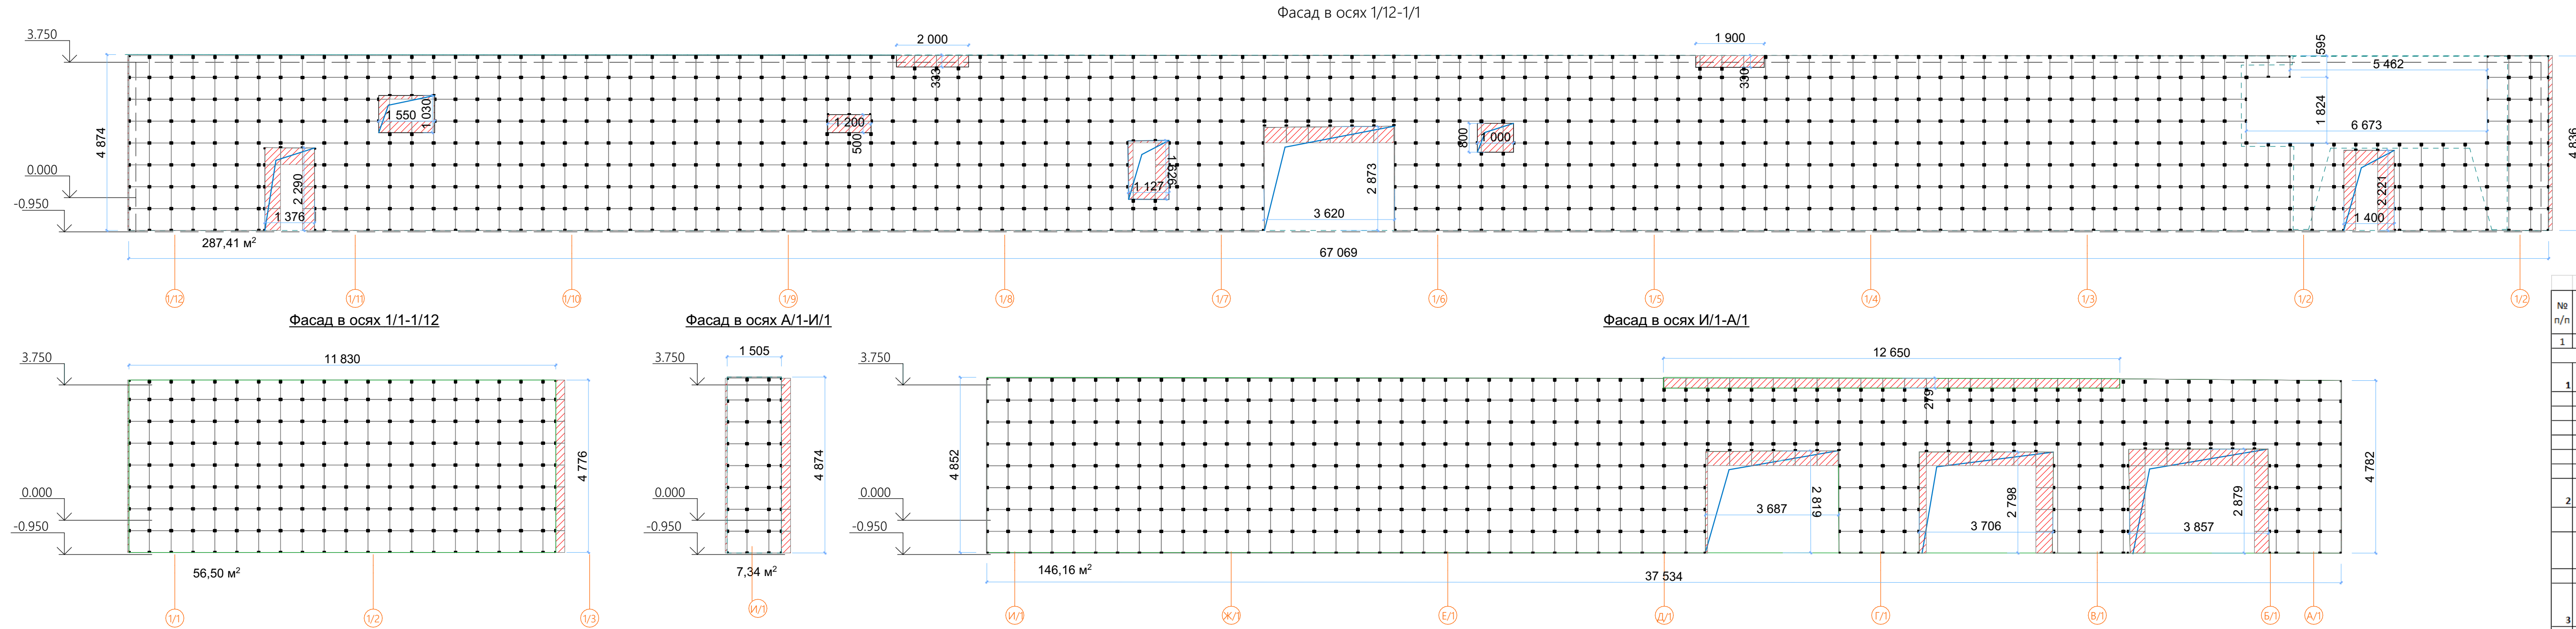

Площадь облицовки - 497,41 м²
 Кляммер рядовой КР рд - 1364 шт.
 Кляммер стартовый КЛ ст - 202 шт.
 Кляммер стартовый угловой КЛ сту - 36 шт.
 Кляммер рядовой угловой КЛ рду - 120 шт.
 Керамогранит отход обрезки - 25,53 м².

*Площадь облицовки и количество кляммеров посчитано с использованием программного комплекса ARCHICAD 23.

Ведомость объемов строительных и монтажных работ						
№ п/п	№ в ЛСР	Наименование работ, материалов	Ед. изм.	Кол-во	Ссылка на чертежи, спецификации	Формула расчета, расчет объемов работ и расхода материалов
1	2	3	4	5	6	7

Блок 3. Облицовка керамогранитом, монтаж откосов, отливов фасадов в осях 1/1-1/12, А/1-И/1, 1/12-1/1, И/1-А/1.						
1		Облицовка керамогранитом	м.кв.	497,41	0243.2018.КМ-НФС л.21, 23, 25.	приложение №1 к АОСР 6.1
		Керамогранит 600*600*10	м.кв.	512,99		497,41*0,98+25,53
		Кляммер рядовой КР рд	шт.	1364,00		приложение №1 к АОСР 6.1
		Кляммер стартовый КЛ ст	м.кв.	202,00		приложение №1 к АОСР 6.1
		Кляммер стартовый угловой КЛ сту	м.кв.	36,00		приложение №1 к АОСР 6.1
		Кляммер рядовой угловой КЛ рду	м.кв.	120,00		приложение №1 к АОСР 6.1
		Заклепка вытяжная, нерж.	м.кв.	18288,00		1364*12+202*6+36*3+120*5
2		Изготовление и монтаж отливов (ширина заготовки 625 мм)	м.пог	101,39	0243.2018.КМ-НФС	63,169+11,830+1,505+24,884
		Сталь листовая с полимерным покрытием (коэф. 1.05 нахлест изделий)	м.кв.	66,54		101,39*0,625*1,05
		Профиль Г-образный ГО-40*40*1,2, сталь оцинкованная окрашенная проз-во ООО "Альтернатива"	м.пог.	106		101,3981,05
		Заклепка вытяжная, нерж.	шт.	507		101,39*5
3		Изготовление и монтаж откосов (ширина заготовки 625 мм)	м.кв.	50,36	0243.2018.КМ-НФС	1,376*2,290+1,127*1,626+3,620*2,873+1,400*2,221+3,687*2,819+3,706*2,798+3,857*2,879
		Сталь листовая с полимерным покрытием (коэф. 1.05 нахлест изделий)	м.кв.	34,32		(1,376+2,290*2+1,127*2+1,626*2+3,620+2,873*2+1,400+2,221*2+3,687+2,819*2+3,706+2,798*2+3,857+2,879*2)*0,625
		Заклепка вытяжная, нерж.	шт.	252		50,36*5

Изм.	Копуч.	Лист	№Док.	Подп.	Дата	Год выпуска 2018	Краевой дворец единоборств "Самбо" в г. Хабаровске
							Навесной фасад с воздушным зазором
							Блок 3. Исполнительная схема облицовки керамогранитом.
							Стация
							Лист
							Листов
							ИД
							1
							1
							ООО "СтройИнвест" 2018 г.