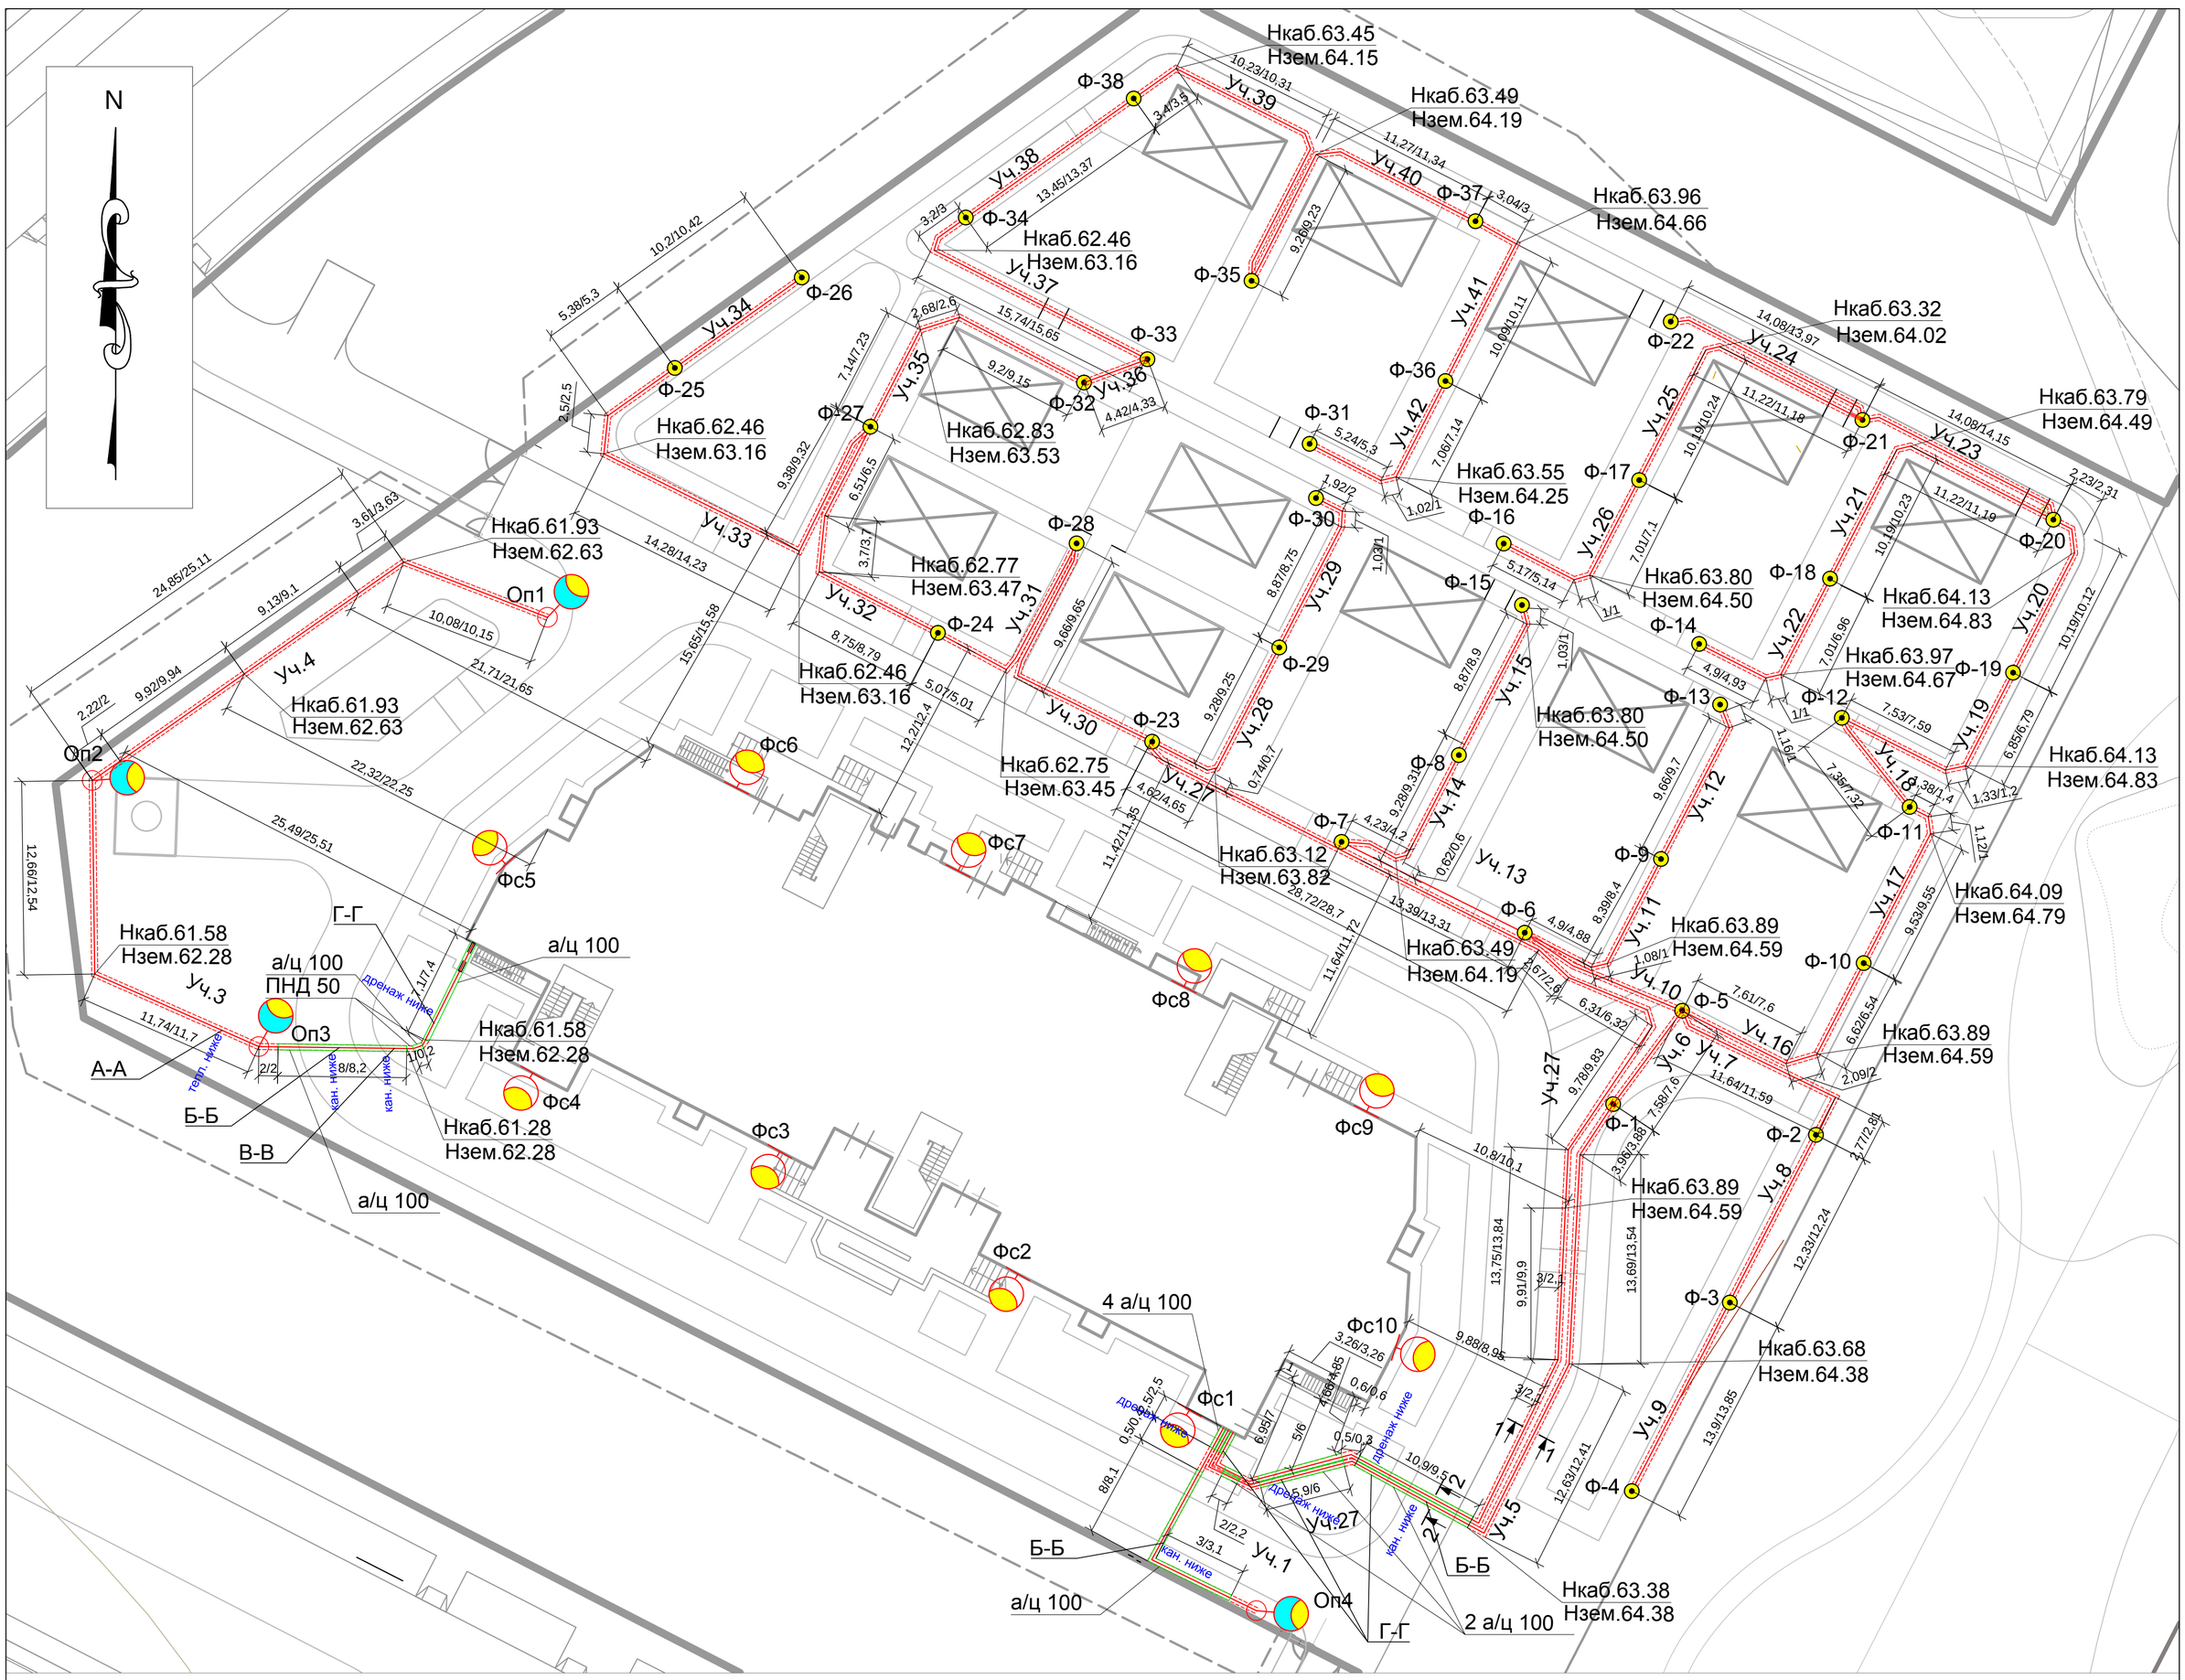

Условные обозначения

Наружное электроосвещение а ПНД тр.50мм

Наружное электроосвещение в а/ц тр.100мм

Осветительная опора 4 м с торшерным светильником

Осветительная опора 8 м с консольным светильником

Консольный светильник на фасаде здания

a/b — длина участка кабельной линии наружного освещения (м):
a - фактическая;
b - проектная.

Ведомость осветительных установок

НОМЕР ПО ПЛАНУ	НАИМЕНОВАНИЕ	Кол-во
Ф-1...Ф-38	Осветительная уст-ка наружного освещ. в комплекте:	38
	-консольный светильник уличн.освещения NTV12S70	1
	-опора граненая коническая h=4м ОГК-4	1
	-кронштейн для консольн. светильников	1
	-закладная деталь фундамента опоры	1
Оп1...Оп4	Осветительная уст-ка наружного освещ. в комплекте:	4
	-консольный светильник уличн.освещения ЖКУ11-150-001	1
	-опора граненая коническая h=8м ОГК-8	1
	-кронштейн для консольн. светильников	1
	-закладная деталь фундамента опоры	1
Фс1...Фс10	Осветительная уст-ка наружного освещ. в комплекте:	10
	-консольный светильник уличн. освещения ЖКУ11-70-001	1
	-кронштейн настенный для консольных светильников	1

Ведомость пересечек

Поз.	Наименование	Обозначение
1	Пересечение проектируемой кабельной линии наружного освещения с теплотрассой	А-А
2	Пересечение проектируемой кабельной линии наружного освещения с дождевой канализацией	Б-Б
3	Пересечение проектируемой кабельной линии наружного освещения с х/б канализацией	В-В
4	Пересечение проектируемой кабельной линии наружного освещения с дренажем	Г-Г

Количество пересечек

Поз.	Наименование	Кол. на траншею	Обозначение док-та
1	Тип Т-1 (длина, м)	768	А5-92-13
2	Пересечение с автодорогой	2	А5-92-39-02
3	Пересечение с канализацией	4	А5-92-32-01
4	Пересечение с дренажем	4	А5-92-32-01
5	Пересечение с теплотрассой	1	А5-92-29-02

Потребность труб

УЧАСТОК ПО ПЛАНУ	НАИМЕНОВАНИЕ	ТРУБЫ	Кол-во, м	ГРУППА ОСВЕЩЕНИЯ
1	до Оп4	ПНД диам. 50мм А/ц диам. 100мм	17,5 6,5	НО-2
2	до Оп3	ПНД диам. 50мм А/ц диам. 100мм	18,5 10,8	НО-2
3	Оп3 - Оп2	ПНД диам. 50мм	24,5	НО-2
4	Оп2 - Оп1	ПНД диам. 50мм	35,0	НО-2
5	до Ф-1	ПНД диам. 50мм А/ц диам. 100мм	52,5 7,2	НО-3
6	Ф-1 - Ф-5	ПНД диам. 50мм	7,6	НО-3
7	Ф-5 - Ф-2	ПНД диам. 50мм	14,5	НО-3
8	Ф-2 - Ф-3	ПНД диам. 50мм	12,5	НО-3
9	Ф-3 - Ф-4	ПНД диам. 50мм	14,0	НО-3
10	Ф-5 - Ф-6	ПНД диам. 50мм	11,5	НО-3
11	Ф-6 - Ф-9	ПНД диам. 50мм	13,7	НО-3
12	Ф-9 - Ф-13	ПНД диам. 50мм	11,5	НО-3
13	Ф-6 - Ф-7	ПНД диам. 50мм	13,5	НО-3
14	Ф-7 - Ф-8	ПНД диам. 50мм	12,0	НО-3
15	Ф-8 - Ф-15	ПНД диам. 50мм	11,0	НО-3
16	Ф-5 - Ф-10	ПНД диам. 50мм	16,5	НО-3
17	Ф-10 - Ф-11	ПНД диам. 50мм	12,0	НО-3
18	Ф-11 - Ф-12	ПНД диам. 50мм	7,5	НО-3
19	Ф-12 - Ф-19	ПНД диам. 50мм	15,8	НО-3
20	Ф-19 - Ф-20	ПНД диам. 50мм	11,8	НО-3
21	Ф-20 - Ф-18	ПНД диам. 50мм	21,0	НО-3
22	Ф-18 - Ф-14	ПНД диам. 50мм	13,0	НО-3
23	Ф-20 - Ф-21	ПНД диам. 50мм	14,7	НО-3
24	Ф-21 - Ф-22	ПНД диам. 50мм	14,6	НО-3
25	Ф-21 - Ф-17	ПНД диам. 50мм	21,0	НО-3
26	Ф-17 - Ф-16	ПНД диам. 50мм	13,5	НО-3
27	до Ф-23	ПНД диам. 50мм А/ц диам. 100мм	89,5 6,5	НО-4
28	Ф-23 - Ф-29	ПНД диам. 50мм	13,6	НО-4
29	Ф-29 - Ф-30	ПНД диам. 50мм	11,9	НО-4
30	Ф-23 - Ф-28	ПНД диам. 50мм	19,5	НО-4
31	Ф-28 - Ф-24	ПНД диам. 50мм	14,5	НО-4
32	Ф-24 - Ф-27	ПНД диам. 50мм	19,0	НО-4
33	Ф-27 - Ф-25	ПНД диам. 50мм	31,6	НО-4
34	Ф-25 - Ф-26	ПНД диам. 50мм	10,5	НО-4
35	Ф-27 - Ф-32	ПНД диам. 50мм	18,9	НО-4
36	Ф-32 - Ф-33	ПНД диам. 50мм	4,5	НО-4
37	Ф-33 - Ф-34	ПНД диам. 50мм	18,8	НО-4
38	Ф-34 - Ф-38	ПНД диам. 50мм	13,5	НО-4
39	Ф-38 - Ф-35	ПНД диам. 50мм	23,5	НО-4
40	Ф-35 - Ф-37	ПНД диам. 50мм	20,9	НО-4
41	Ф-37 - Ф-36	ПНД диам. 50мм	13,2	НО-4
42	Ф-36 - Ф-31	ПНД диам. 50мм	13,4	НО-4
	ИТОГО:	ПНД диам. 50мм	768,0	
	ИТОГО:	А/ц диам. 100мм	31,0	

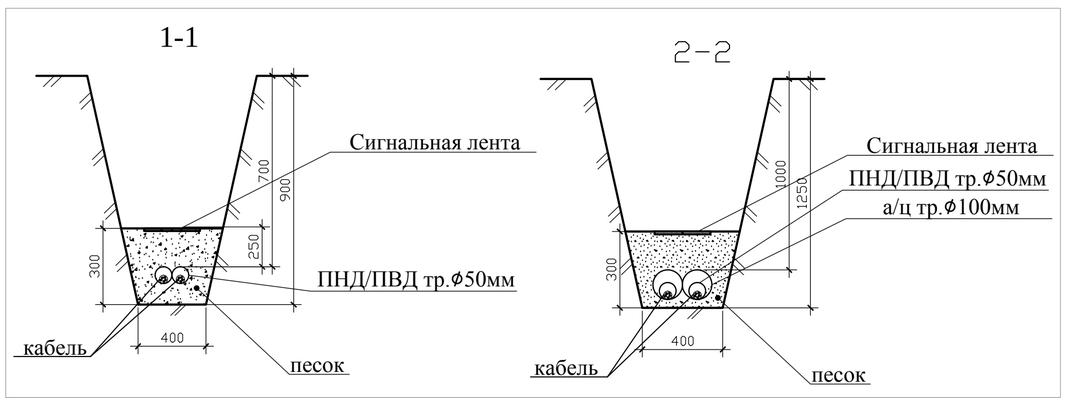

Согласовано

Взам. инв. N°

Подп. и дата

Инв.N° подл.

Изм.	Кол. уч	Лист	N док	Подп.	Дата
Разработал					
Проверил					
ГИП					

Комплексная застройка территории квартала (I этап строительства) Дошкольная образовательная организация (ДОО)

Исполнительная схема. План прокладки кабелей наружного освещения. М 1:500

Стадия	Лист	Листов
	3	

Формат А1 594х840