Продольный профиль сетей К2 от колодца К2-1 до колодца К2-19.

Ситуационный план масштаба 1:2000

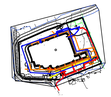

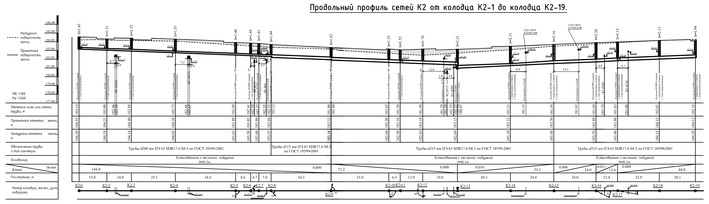

Схема привязок

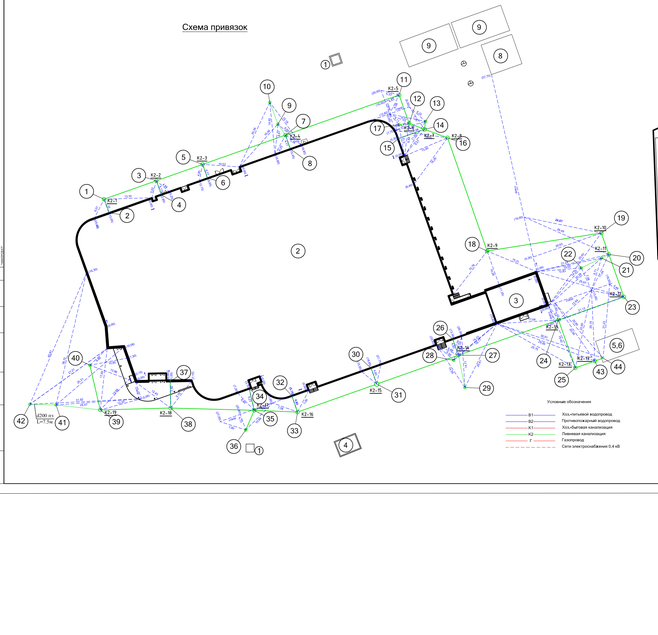

Исполнительный чертеж канализации К2
План масштаба 1:500

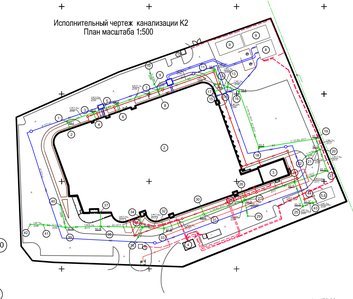

Условные обозначения

- Г — Газопровод
- Сети электроснабжения 0.4 кВ

L= 478,92 м

Приложение - каталог координат

КС-17170-13
КС-18998-13
КС-1211-14
КС-4695-14

Канализационная сеть К2 находится на балансе и эксплуатируется ИП Исафилова Оксана Валерьевна, (Основание условие № 21-142/13 от 14 июня 2013 г.)

_____ (О. В. Исафилова)

"___" _____ 2014 г.

Строительная организация	ООО "СТРЕЛА"		
Исполнительный чертеж канализации К2 (план и профиль) по адресу г. Москва, Новомосковский АО, вблизи д. Потапкина (лист 1)			
Административная инстанция	Ордер 1214/ЮЮ от 23.10.2012 г. на право производства работ		
Строительство начато	12.10.2013 г.	Проект согласован с ОАО "Мосводоканалпроект" № 8609 от 15.08.2013 г.	
Строительство закончено	18.03.2014 г.		
Должность	Подпись	Фамилия	Дата
Гл. инженер		Гаркожелезо С. А.	
Геодезист		Мороз А. А.	

Продольный профиль выпуска К2 до колодца К2-1

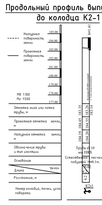

Продольный профиль выпуска К2 до колодца К2-2

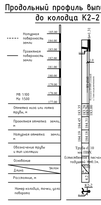

Продольный профиль выпуска К2 до колодца К2-3

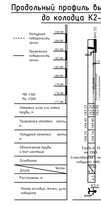

Продольный профиль выпуска К2 до колодца К2-4

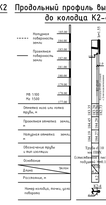

Продольный профиль сети К2 от ДР-10 до колодца К2-4

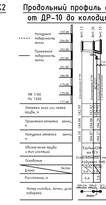

Продольный профиль выпуска К2 до колодца К2-7

Продольный профиль выпуска К2 от ДР-13 до колодца К2-7

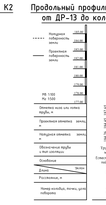

Продольный профиль выпуска К2 от ДР-17 до колодца К2-6

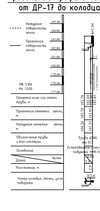

Продольный профиль сети К2 от ДР-22 до колодца К2-11

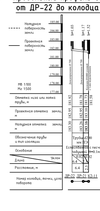

Продольный профиль сети К2 от колодца К2-13 до очистных сооружений

Продольный профиль выпуска К2 до колодца К2-14

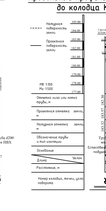

Продольный профиль выпуска К2 от ДР-28 до колодца К2-14

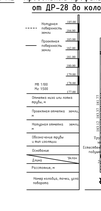

Продольный профиль выпуска К2 от ДР-29 до колодца К2-14

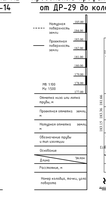

Продольный профиль выпуска К2 до колодца К2-15

Продольный профиль выпуска К2 до колодца К2-16

Продольный профиль выпуска К2 до колодца К2-17

Продольный профиль выпуска К2 от ДР-36 до колодца К2-17

Продольный профиль выпуска К2 до колодца К2-18

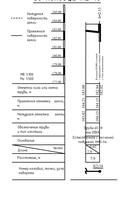

Продольный профиль выпуска К2 от ДР-40 до колодца К2-19

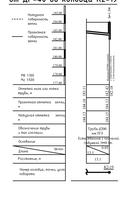

Продольный профиль сети К2 от ДР-42 до колодца К2-19

L= 478,92 м

Приложение - каталог координат

КС-17170-13
КС-18998-13
КС-1211-14
КС-4695-14

Канализационная сеть К2 находится на балансе и эксплуатируется ИП Исафилова Оксана Валерьевна, (Основание условие № 21-142/13 от 14 июня 2013 г.)

_____ (О. В. Исафилова)

"___" _____ 2014 г.

Строительная организация	ООО "СТРЕЛА"		
Исполнительный чертеж канализации К2 (профиль) по адресу г. Москва, Новомосковский АО, вблизи д. Потапкина (лист 2)			
Административная инстанция	Ордер 1214/ЮЮ от 23.10.2012 г. на право производства работ		
Строительство начато	12.10.2013 г.	Проект согласован с ОАО "Мосводоканалпроект" № 8609 от 15.08.2013 г.	
Строительство закончено	18.03.2014 г.		
Должность	Подпись	Фамилия	Дата
Гл. инженер		Гаркожелезо С. А.	
Геодезист		Мороз А. А.	

Продольный профиль сетей В2 от колодца ВК-1 до колодца ВК-1 с углами поворотов и колодцами ПГ

Ситуационный план масштаба 1:2000

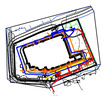

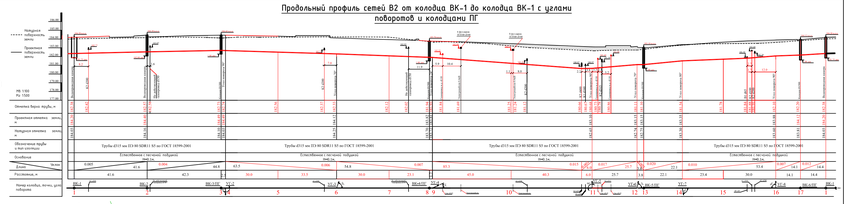

Исполнительный чертеж водопровода В2
План масштаба 1:500

Схема привязок

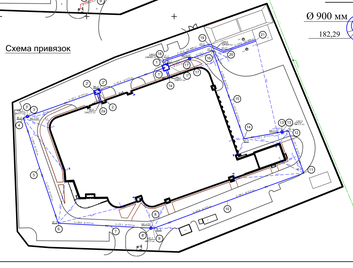

Продольный профиль сетей В2 от насосной пожаротушения до производственно-складского корпуса

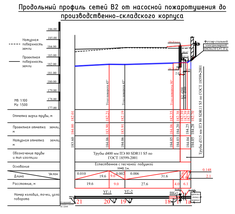


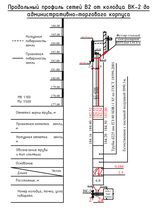

ВК-3/ПГ d 1500 мм

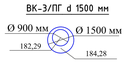

ВК-4/ПГ d 1500 мм

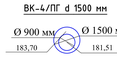

ВК-5/ПГ d 1500 мм

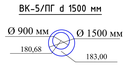

ВК-6/ПГ d 1500 мм

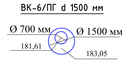

Высотные отметки верха и дна камеры ВК-1 (2 отверстия диаметром 700 мм)

Высотные отметки верха и дна камеры ВК-2 (2 отверстия диаметром 700 мм)

Условные обозначения

- В1 — Хоз.-питьевой водопровод
- В2 — Противопожарный водопровод
- К1 — Хоз.-бытовая канализация
- К2 — Ливневая канализация
- Г — Газопровод
- Сети электроснабжения 0.4 кВ

L= 484,55 м

Приложение - каталог координат

КС-4696-14
КС-4697-14
КС-1212-14

Сеть водопровода В2 находится на балансе и эксплуатируется ИП Исафилова Оксана Валерьевна,

_____ (О. В. Исафилова)

"___" _____ 2014 г.

Строительная организация	ООО "СТРЕЛА"		
Исполнительный чертеж водопровода В2 (план и профили) по адресу г. Москва, Новомосковский АО, вблизи д. Потапкина			
Административная инстанция			
Строительство начато	15.10.2013 г.	Проект согласован с ОАО "Мосводоканалпроект" № 8609 от 15.08.2013 г.	
Строительство закончено	24.04.2014 г.		
Должность	Подпись	Фамилия	Дата
Гл. инженер		Гаркожелезо С. А.	
Геодезист		Мороз А. А.	


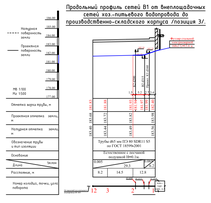

Примечание:
1. На профиле дана отметка верха трубы /низа/

Исполнительный чертеж водопровода В1
План масштаба 1:500

Схема привязок

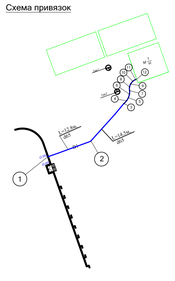

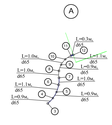

Ситуационный план масштаба 1:2000

Условные обозначения

- В1 — Хоз.-питьевой водопровод
- В2 — Противопожарный водопровод
- К1 — Хоз.-бытовая канализация
- К2 — Ливневая канализация
- Г — Газопровод
- Сети электроснабжения 0.4 кВ

L= 35,64 м

Приложение - каталог координат

КС-4694-14

Сеть водопровода В1 находится на балансе и эксплуатируется ИП Исафилова Оксана Валерьевна, (Основание условие № 21-142/13 от 14 июня 2013 г.)

_____ (О. В. Исафилова)

"___" _____ 2014 г.

Строительная организация	ООО "СТРЕЛА"		
Исполнительный чертеж водопровода В1 (план и профили) по адресу г. Москва, Новомосковский АО, вблизи д. Потапкина			
Административная инстанция			
Строительство начато	03.04.2014 г.	Проект согласован с ОАО "Мосводоканалпроект" № 8609 от 15.08.2013 г.	
Строительство закончено	24.04.2014 г.		
Должность	Подпись	Фамилия	Дата
Гл. инженер		Гаркожелезо С. А.	
Геодезист		Мороз А. А.	