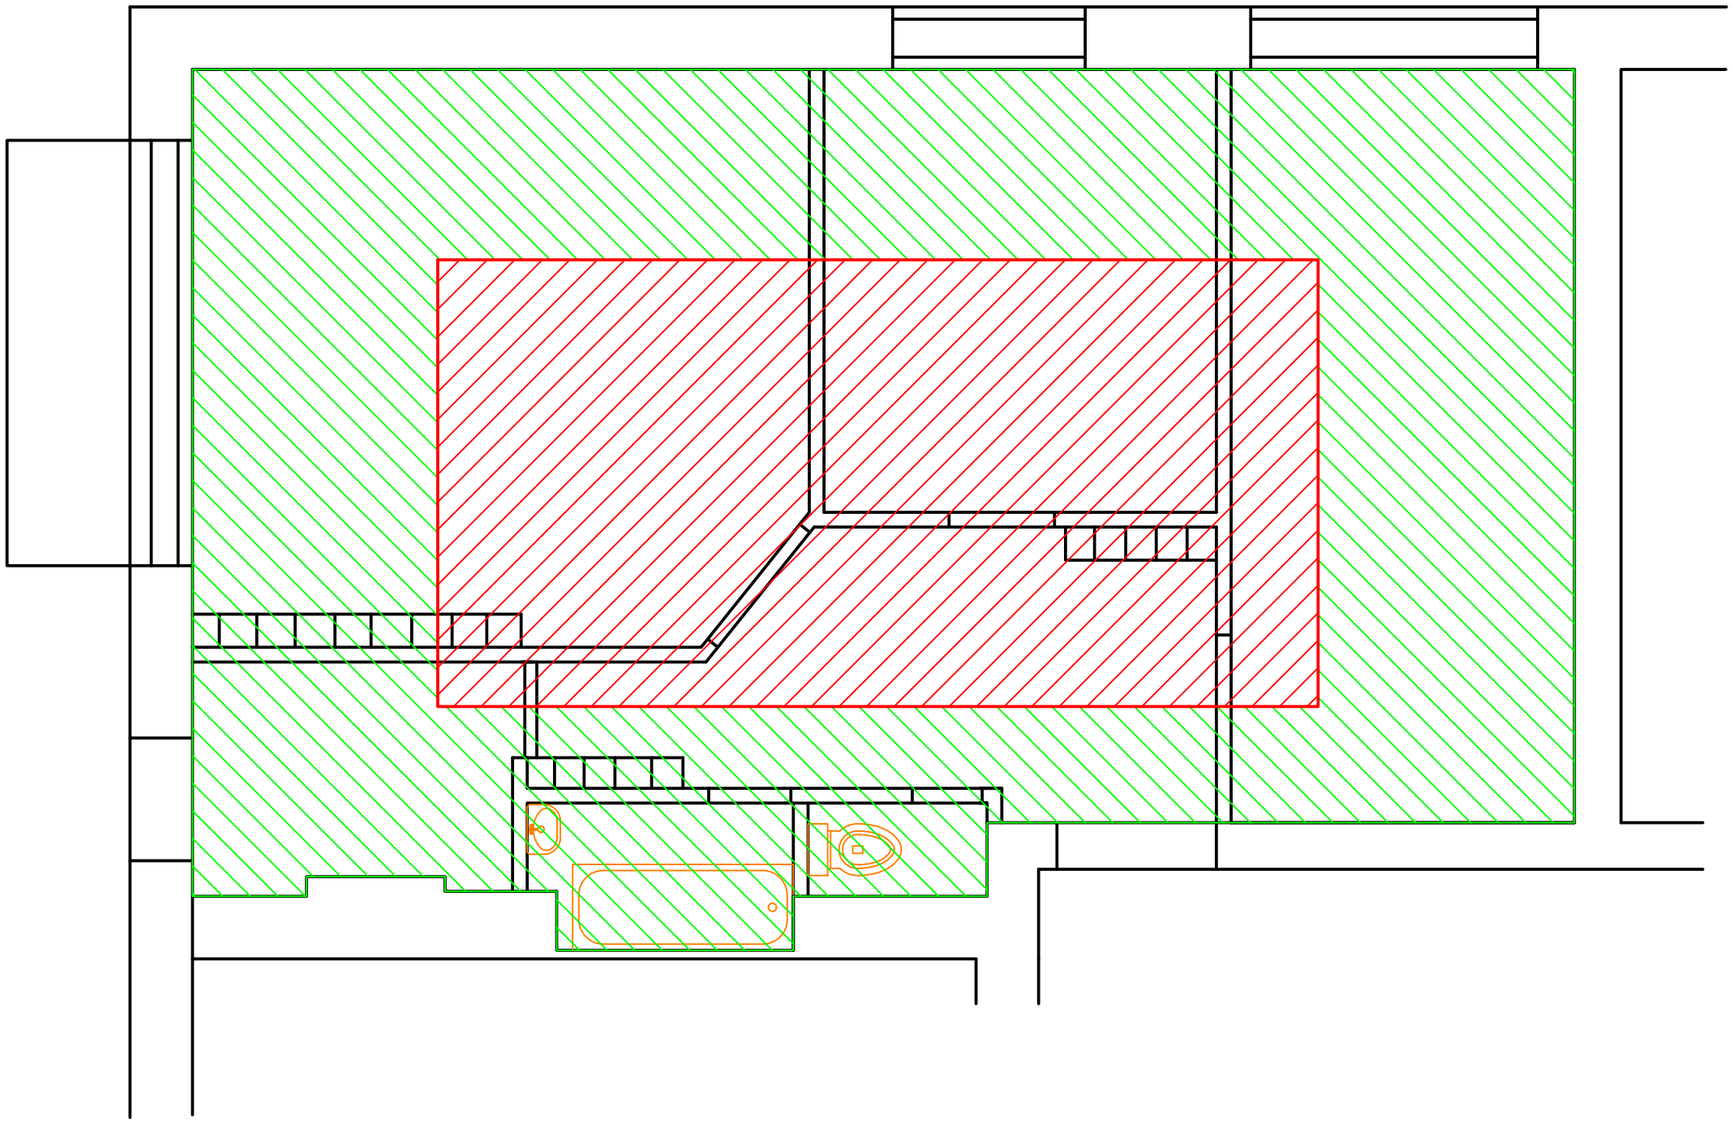

– зоны с относительным прогибом более 0,01, S=26,1 м^2

– зоны с относительным прогибом менее 0,01

Изм.	Кол. уч.	Лист	№ док.	Подп.	Дата

г. Москва, ЦАО, Старопименовский пер., д. 16, кв. 62

Стадия	Лист	Листов

Схема исполнительная геодезической съемки

Согласовано

Взам. инв. №

Подпись и дата

Инв. № подл.

Формат А3